





VÅNING 1, BV

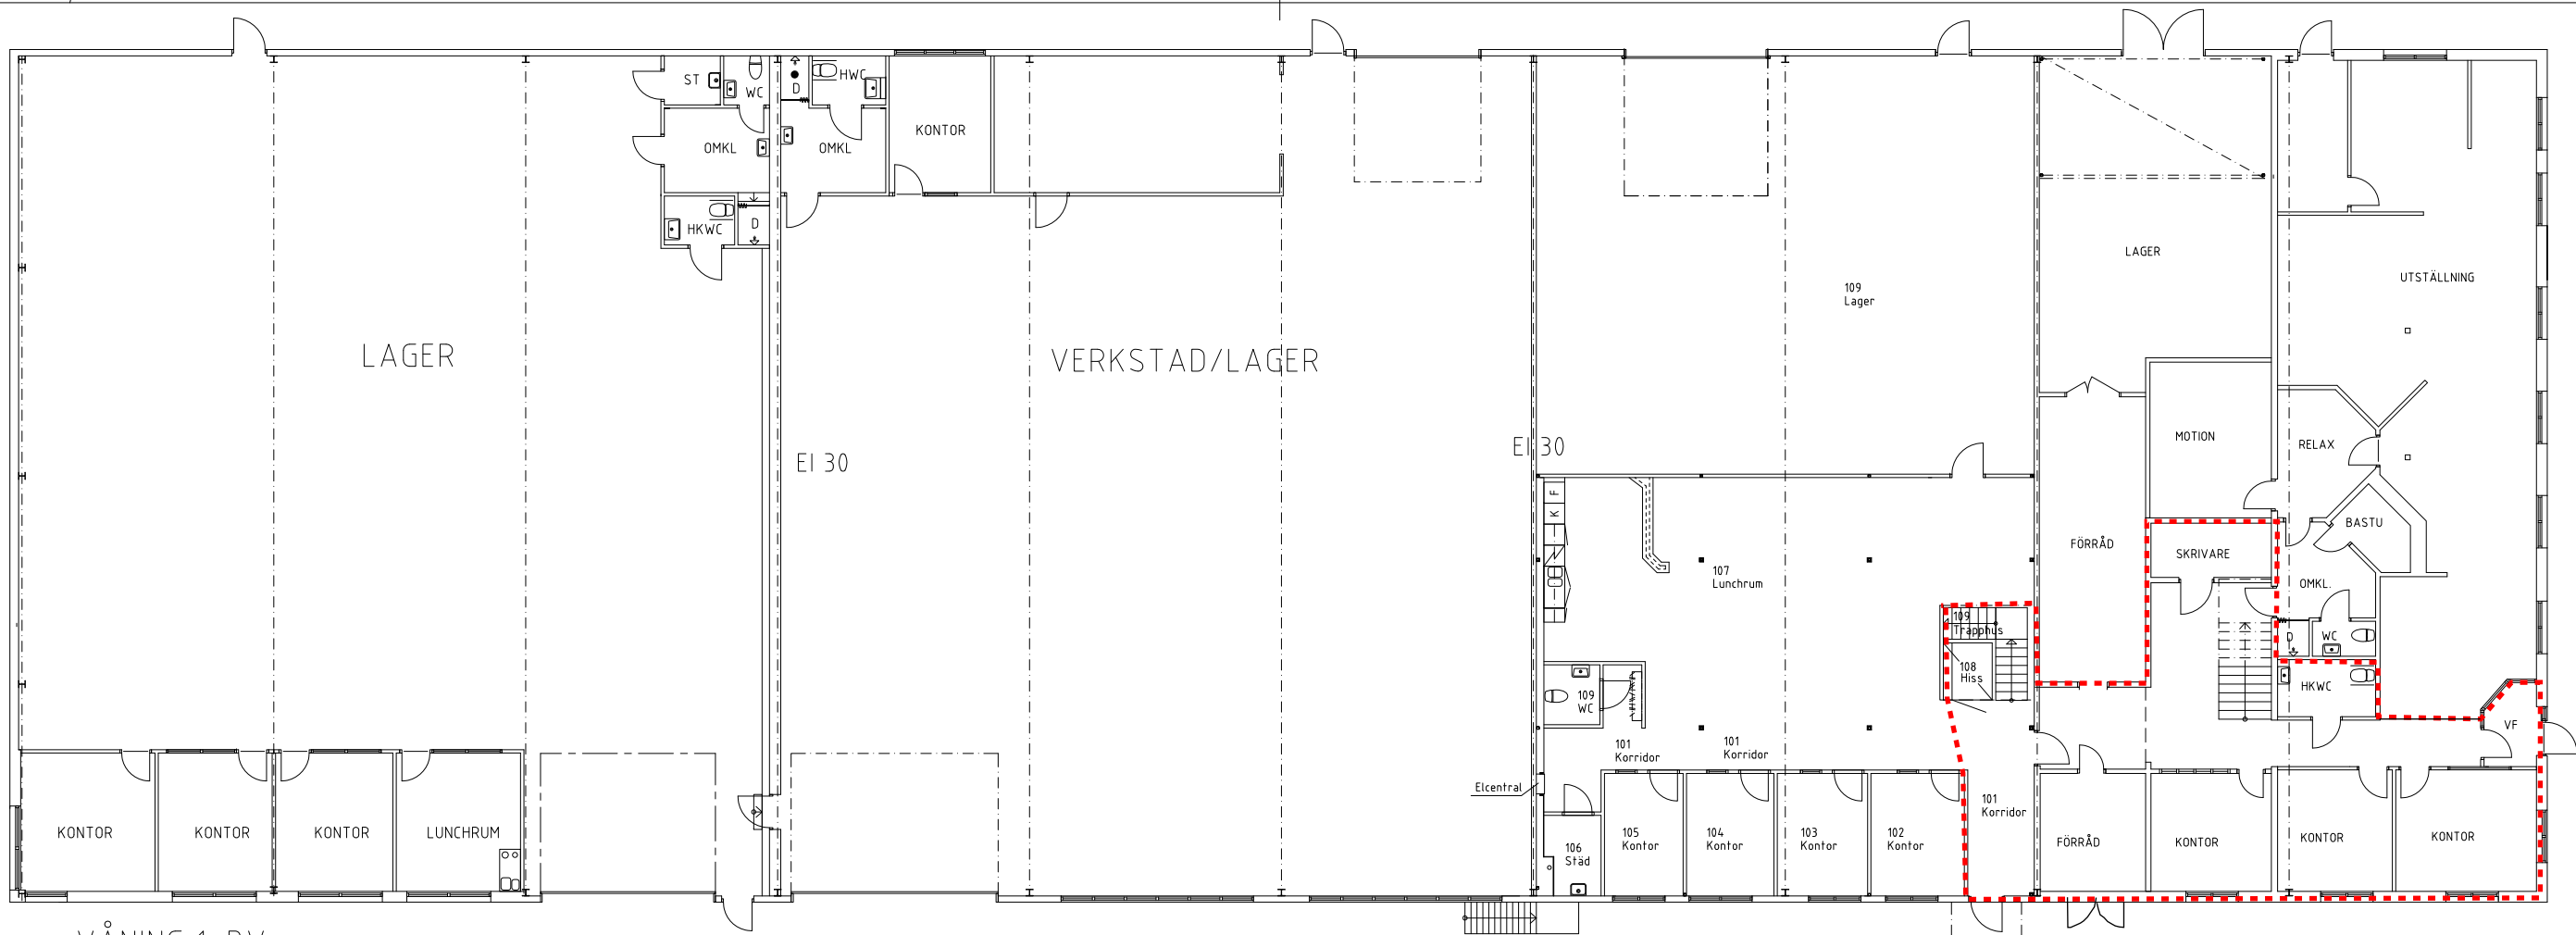

VÅNING 2, 1TR

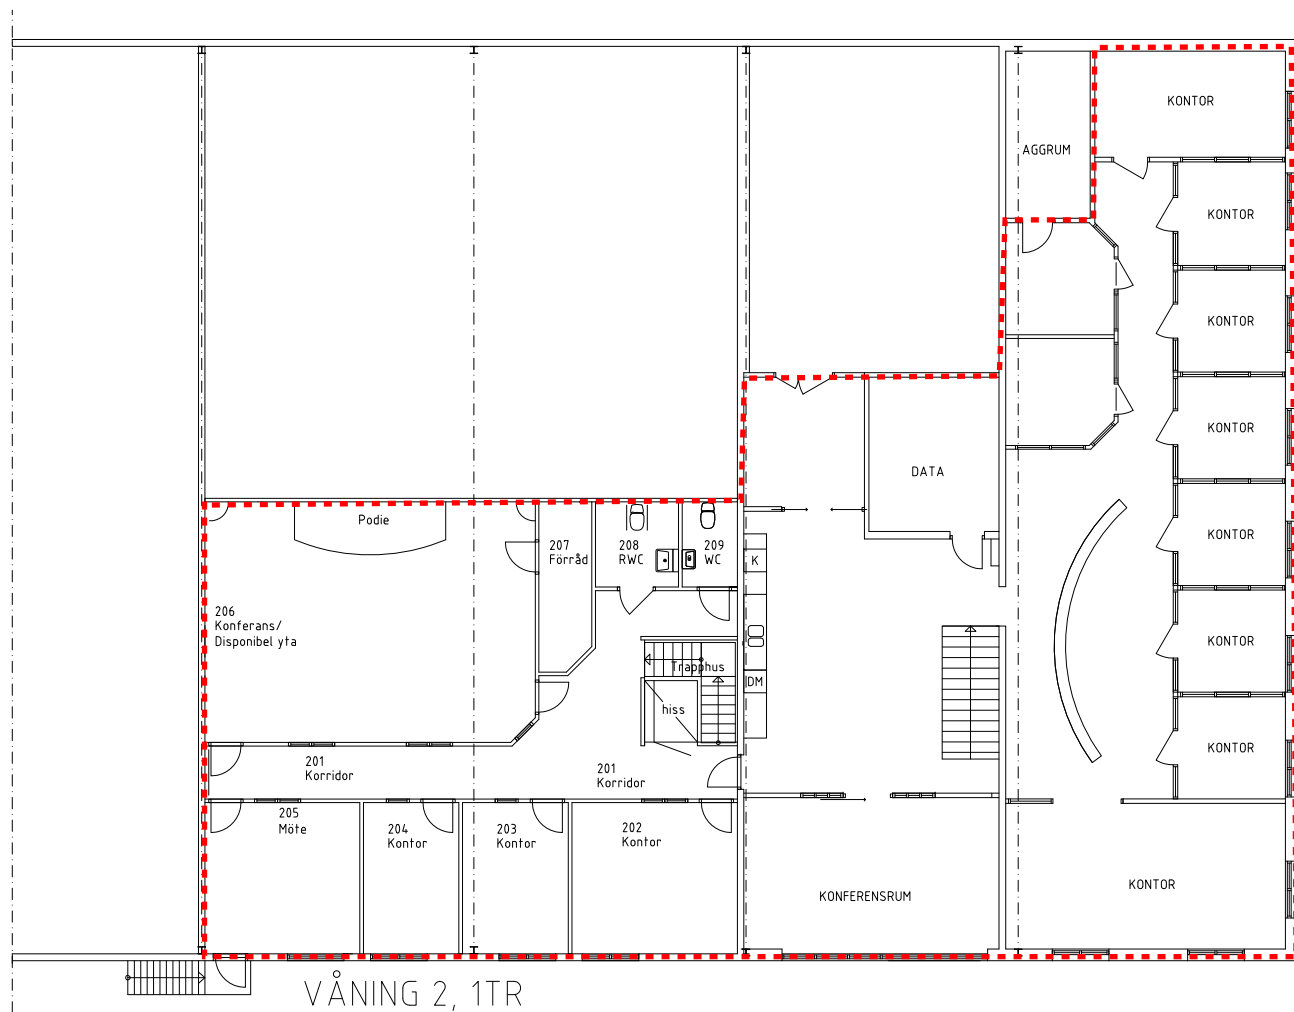

FÅR EJ BETRAKTAS SOM
UPPMÄTNINGSRITNING DÅ
DETALJMÄTNING EJ ÄR
UTFÖRD.
VISSA AVVIKELSER KAN
FÖREKOMMA.

BET	ANT	ÄNDRINGEN AVSER	SIGN	DATUM
RELATIONSHANDLING				
ÄDELKORALLEN 17				
corem property group				
ARIA [®] CONSULTING AB		RUBDECKSG. 7 702 11 ÖRSBRO TEL.019-167400 FAX.019-167401 aria@aria.se		
UPPDRAG NR X11054		RITAD AV MB		ISAF JÖRDESGATAN 21 164 40 NISTA TEL.08-59461270 FAX.08-59461271
DATUM 2011-01-26		ANSVARIG M WIJK		
ÄDELKORALLEN 17 JÖNKÖPING				
VÅNING 1 OCH 2, BV OCH 1TR				
SKALA A1: 1:100 A3: 1:200	NUMMER A-40.1-1010			
				I BET